



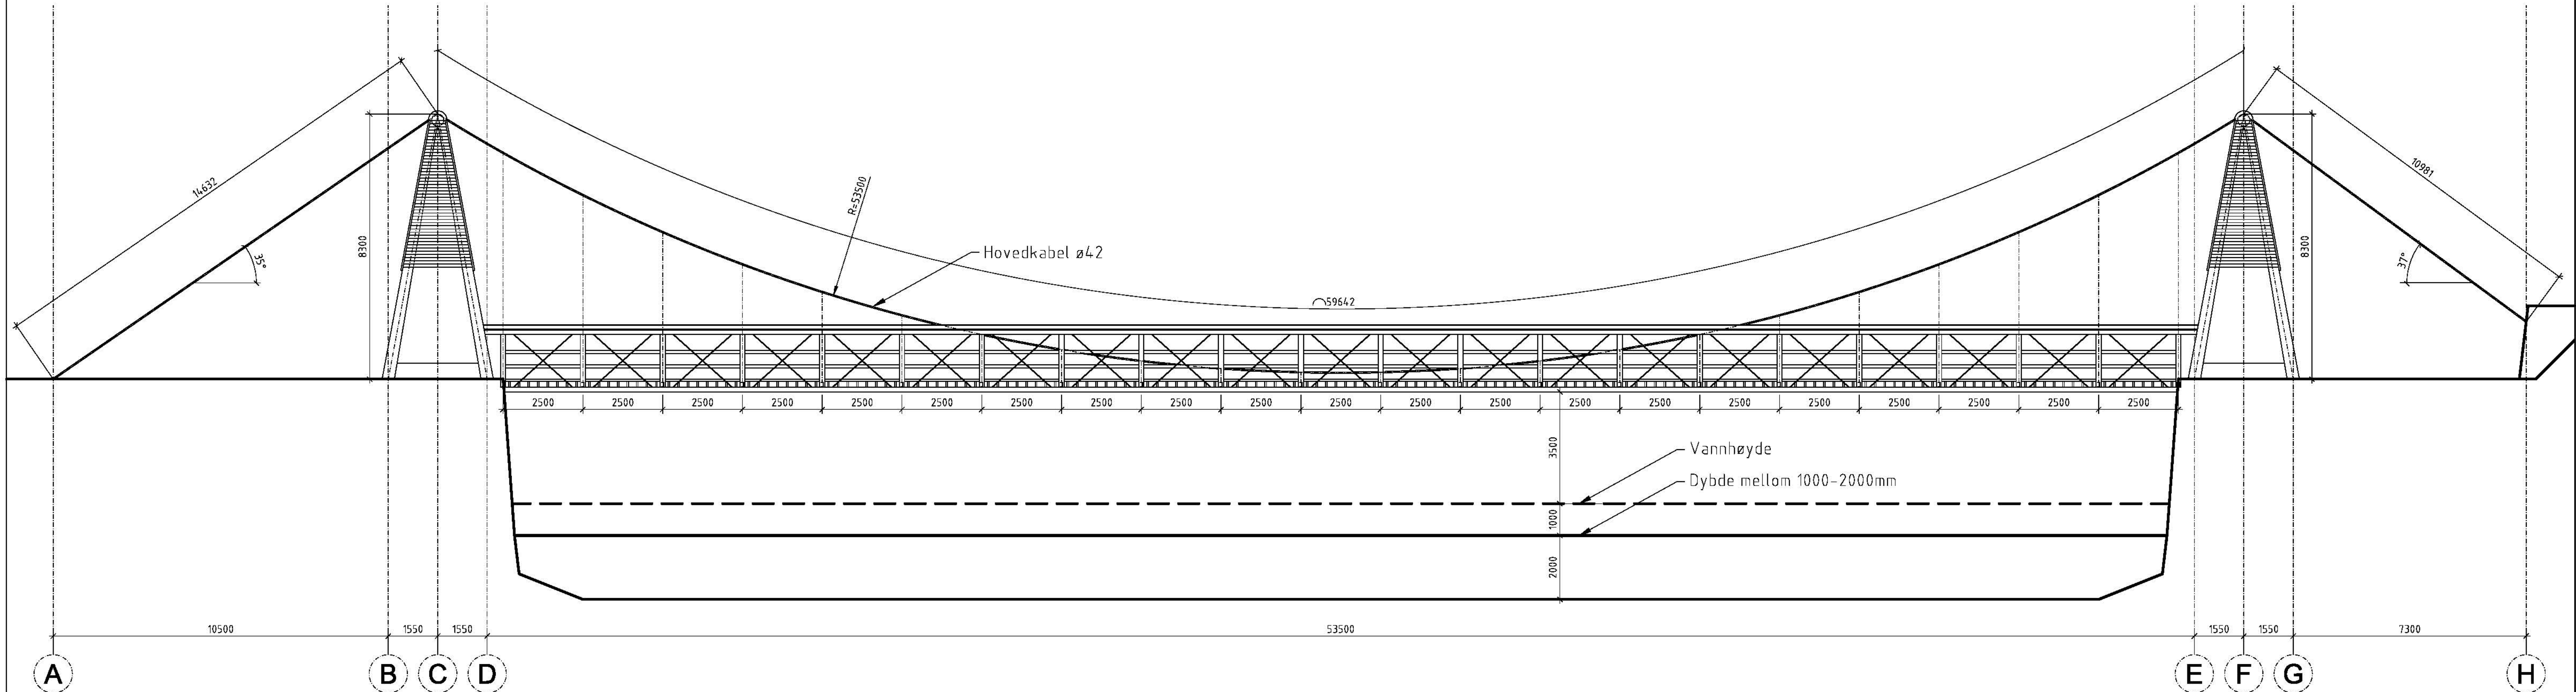


0 2m 10

Oversiktstegning oppriss mot sør - M 1:250

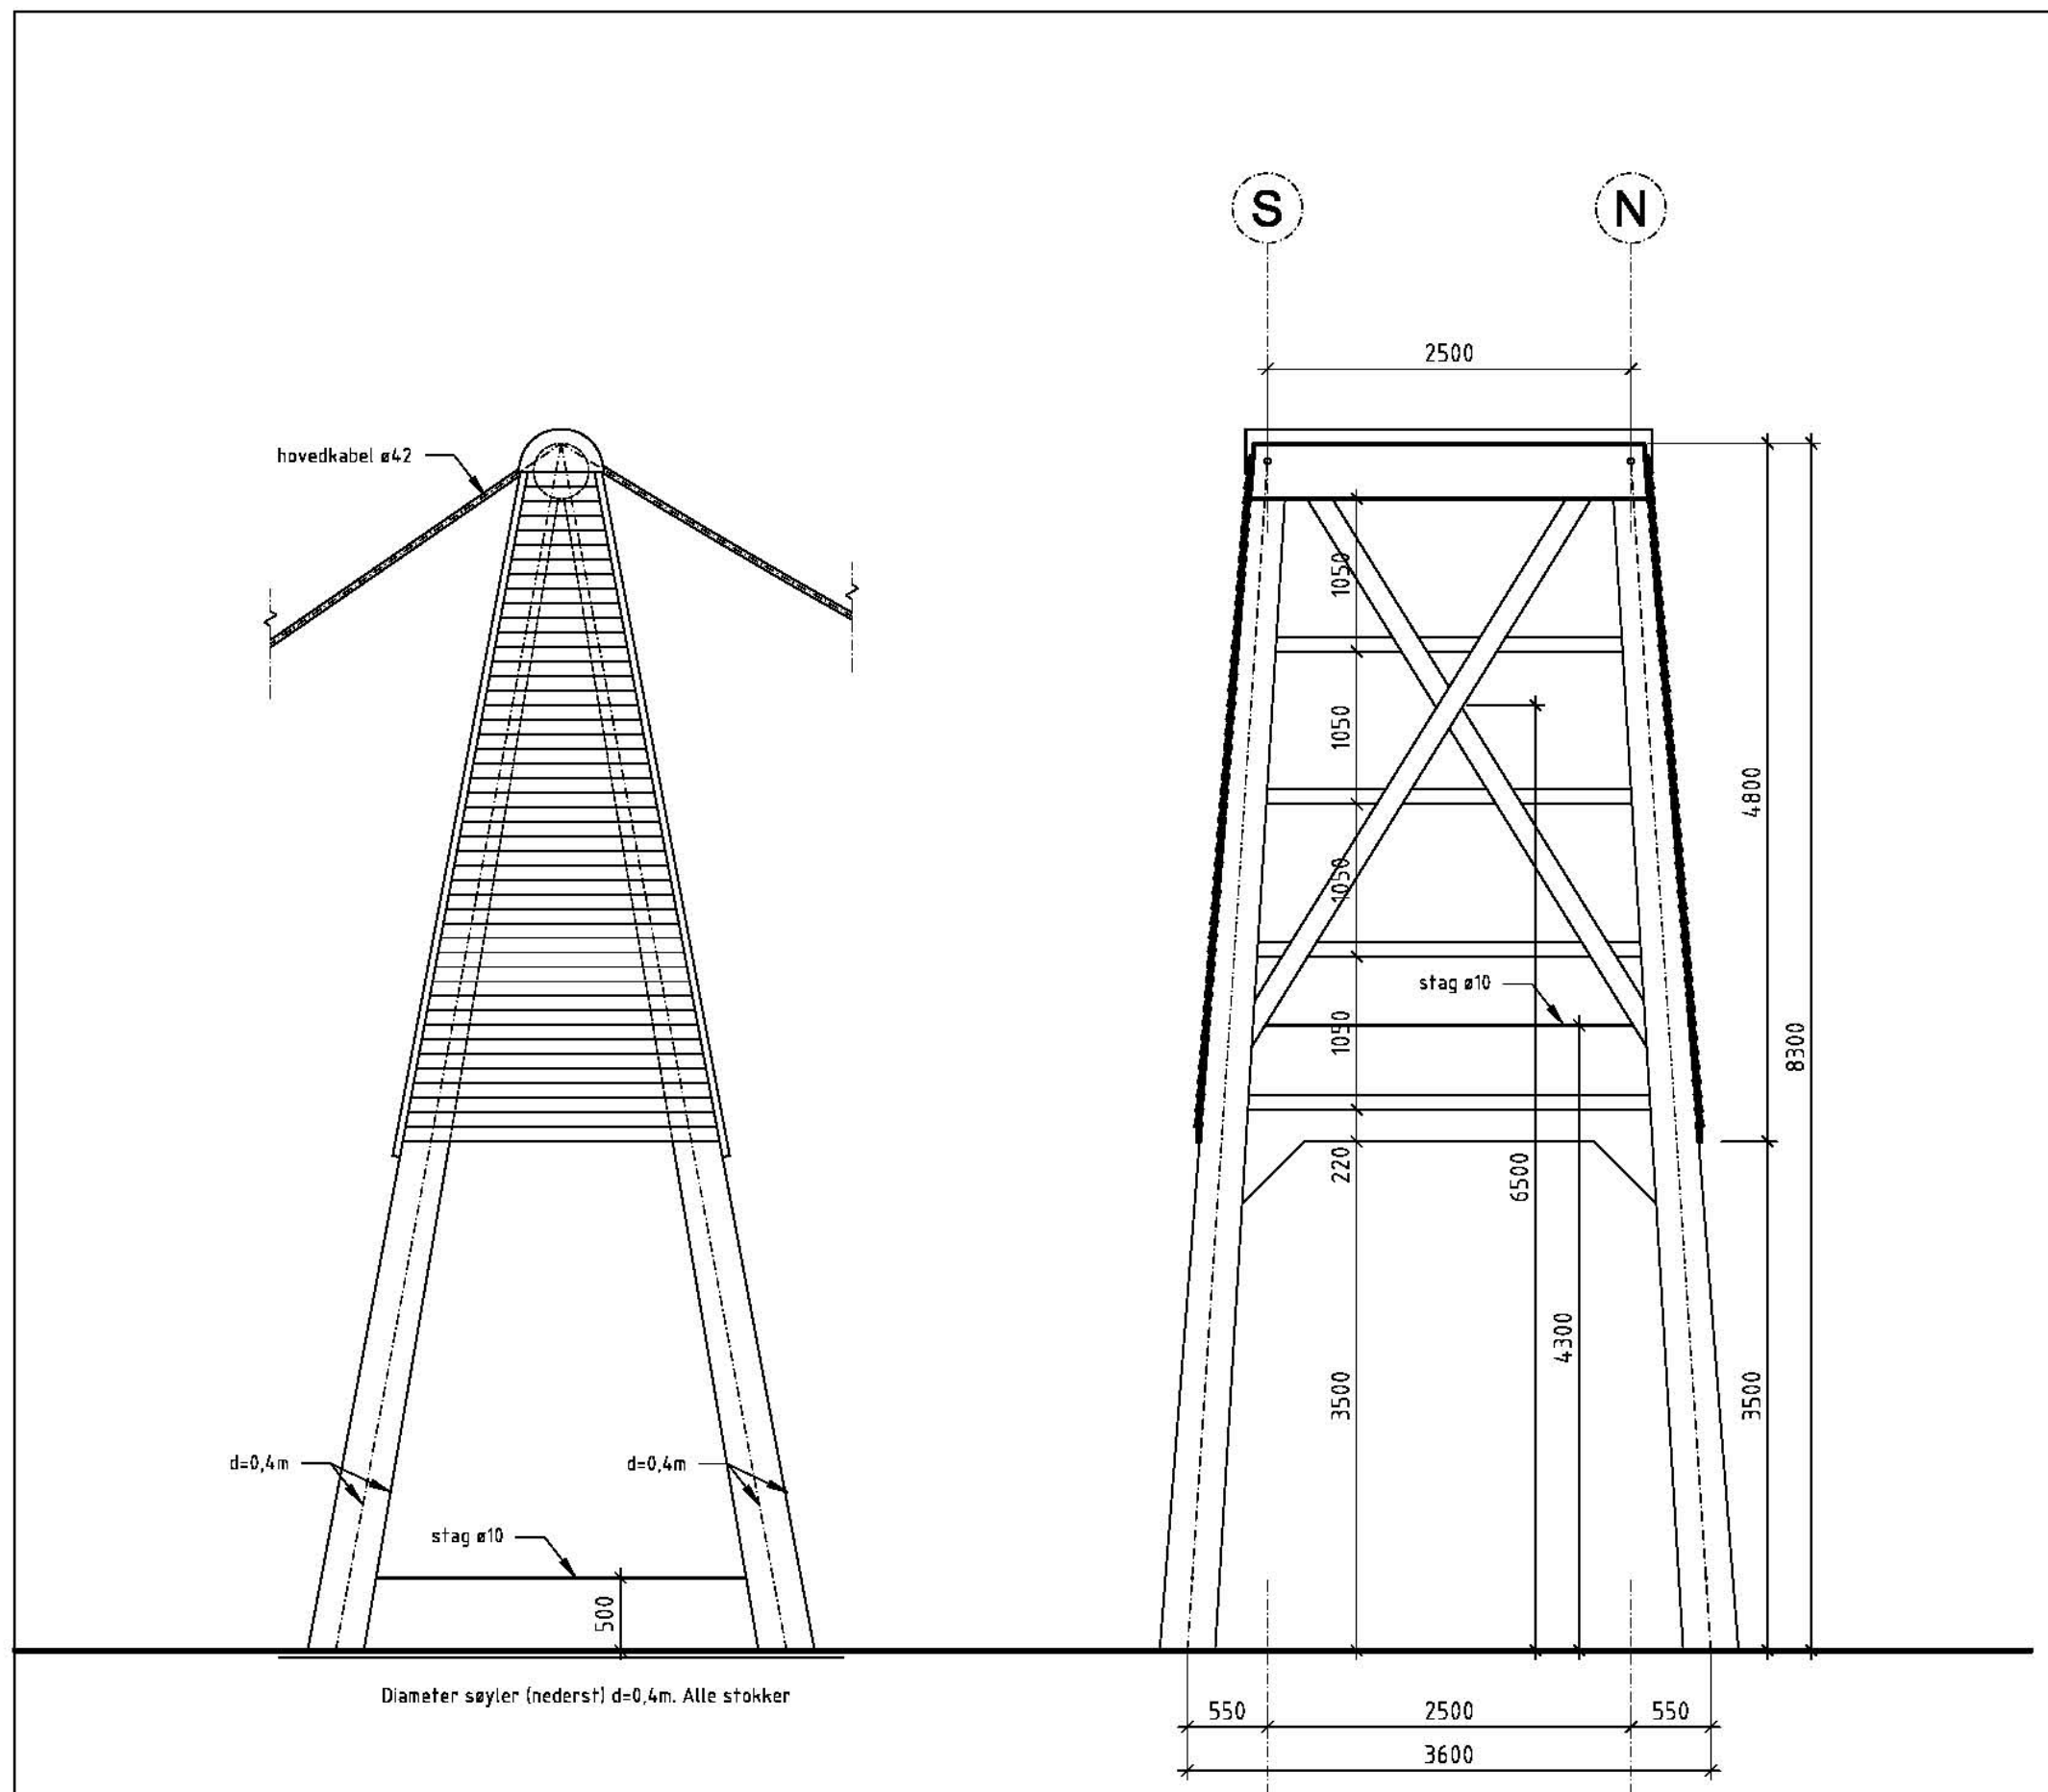


0 0,50m 2,50

Tårn - M 1:50

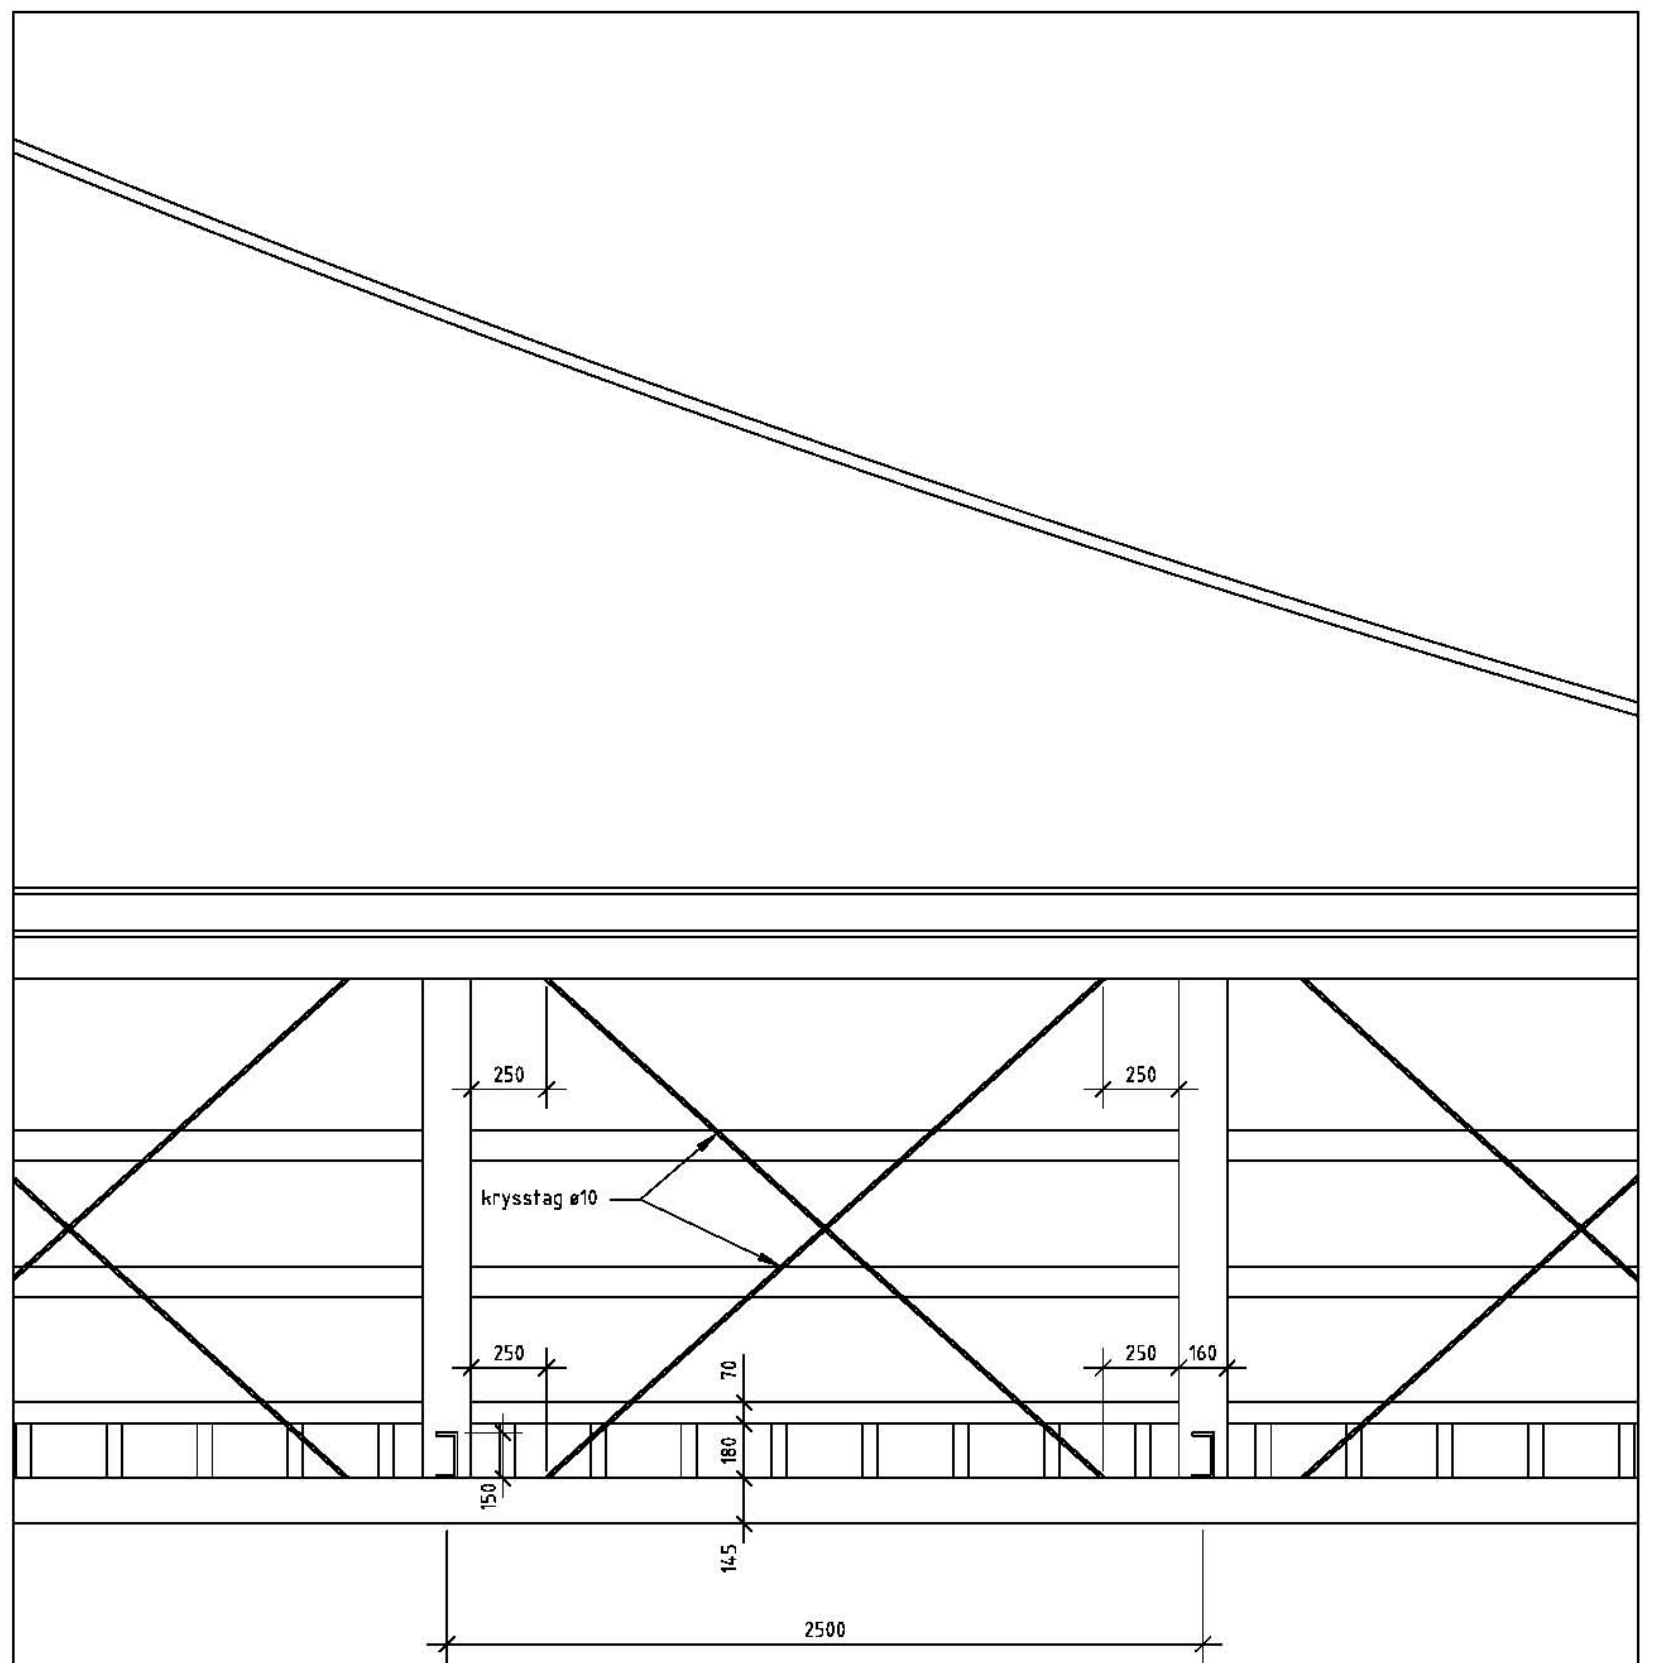

0 0,20m 1

Fagverk - M 1:25

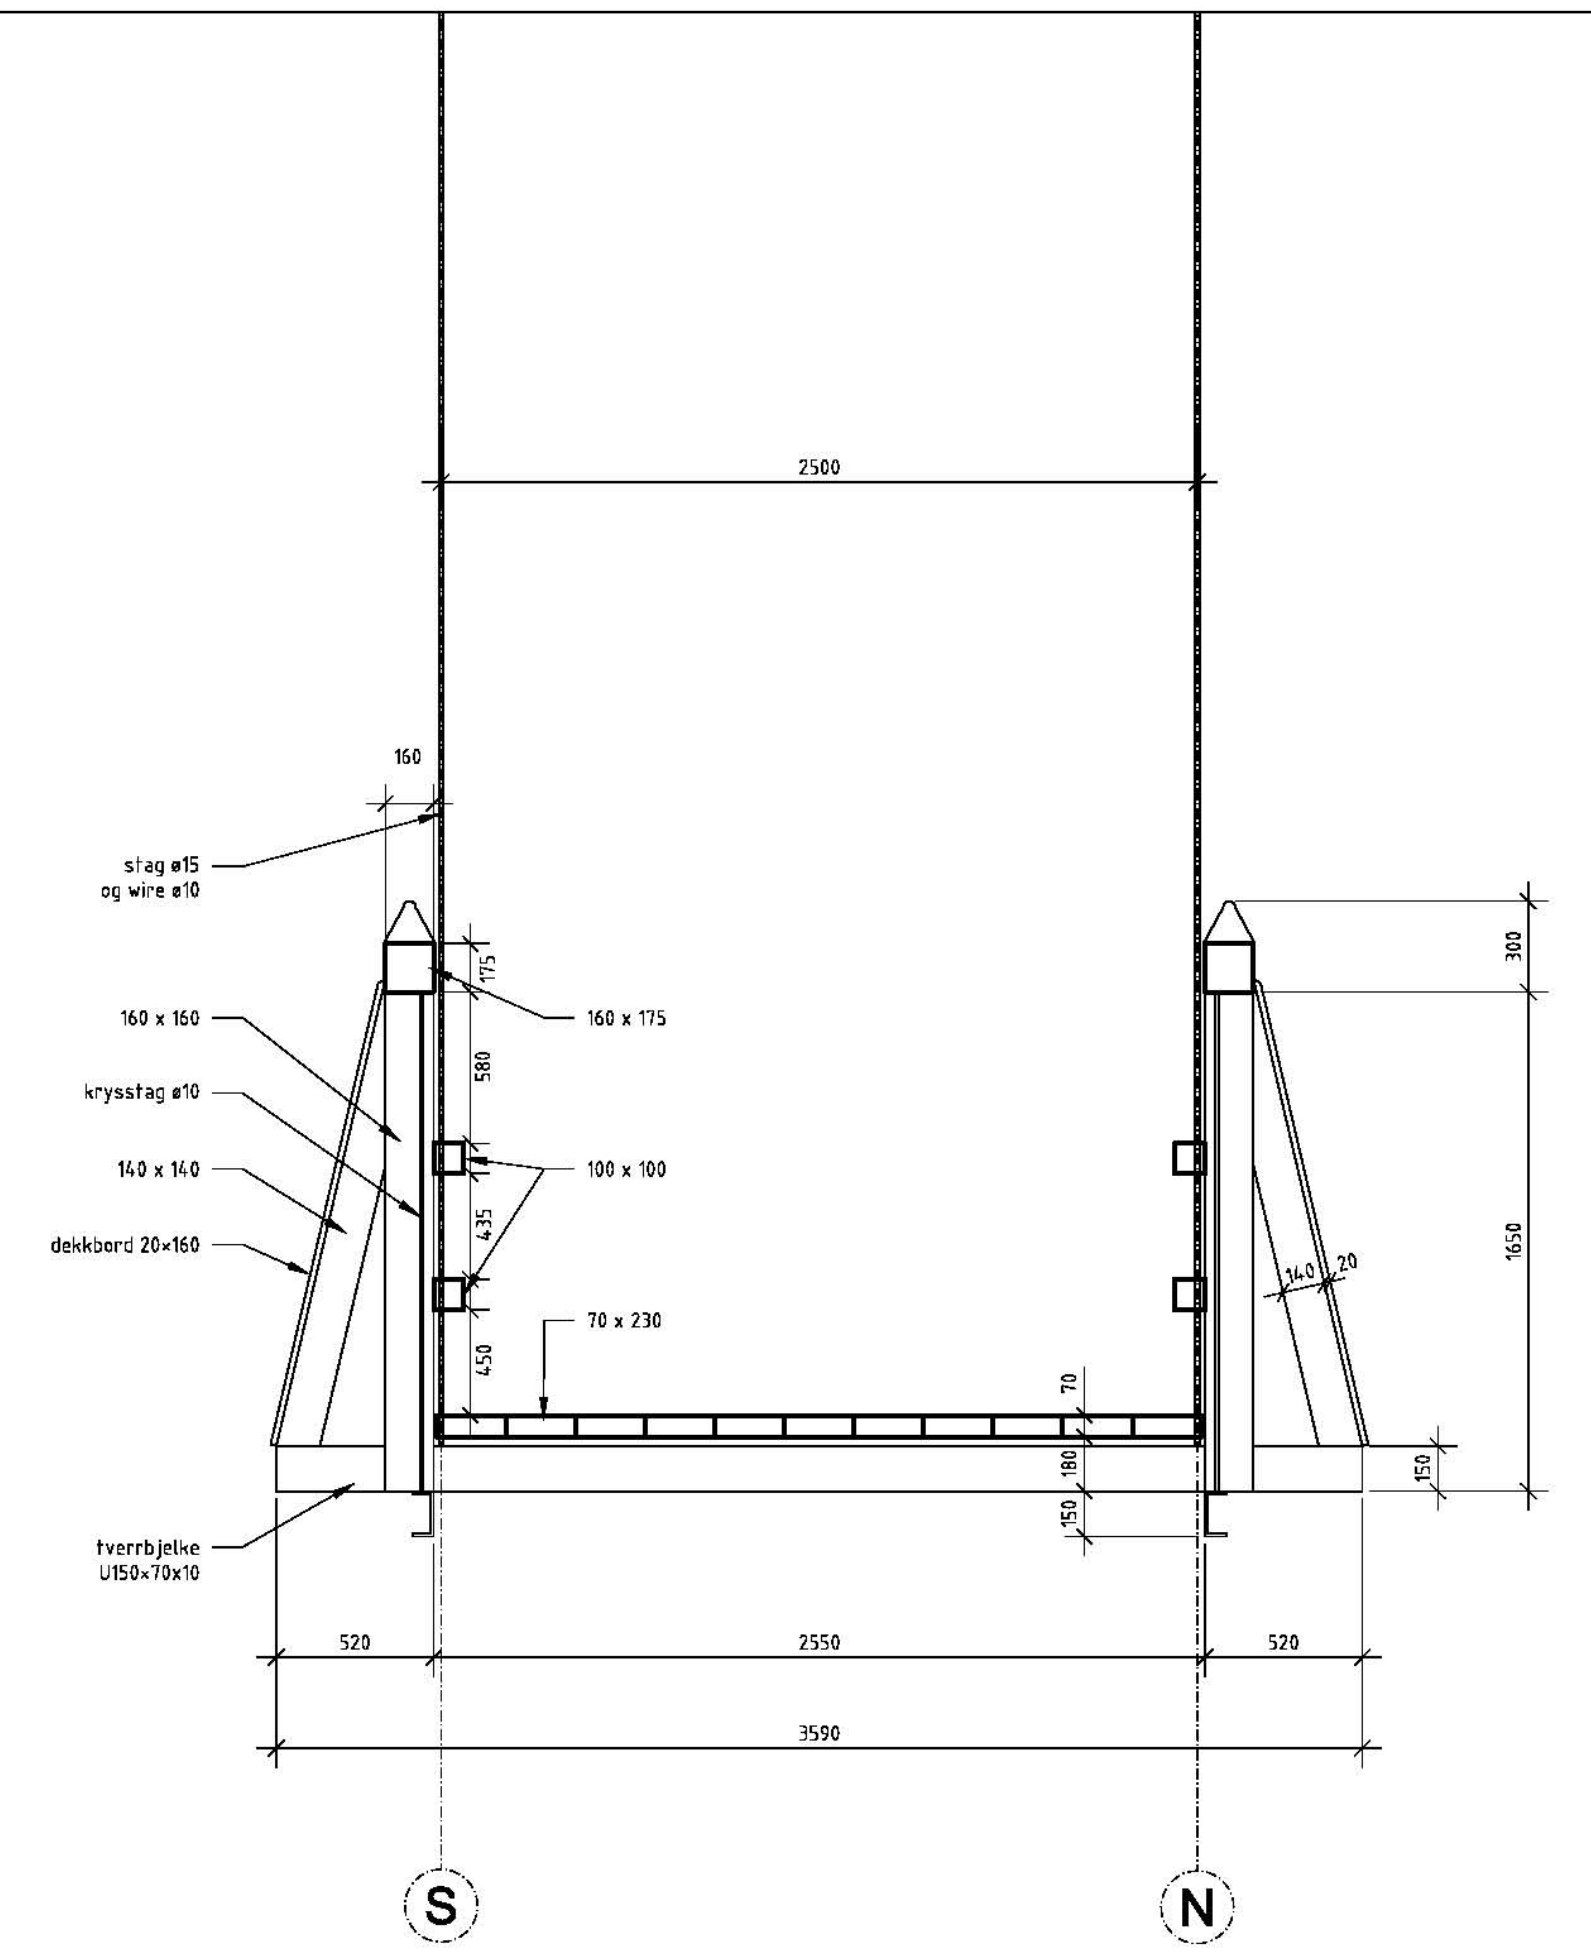

0 0,20m 1

Tverrsnitt - M 1:25

As built tegninger	0001
Kjerkbrua	
Rennebu kommune	
PGL	Shu Ing Anne Mathisen Selberg
RUB	Shu Ing Anne Mathisen Selberg
ARK	Selberg Arkitekter AS
LA	Selberg Arkitekter AS

Kommentar:
Tegningene viser ikke slitasje på brubane, større sprekker i trekonstruksjoner, samt skjevstillinger i konstruksjonen.
Gangbanen har en viss setning/helling på brukasse mot sør.
Hovedkabler har forskjellig høyde ved midtspenn av brukasse.

As built tegninger	diverse
Foreløpig	05.12.12
MS	AMS
0001	-